



LOCALIZACION DE VERTICES HORIZONTALES

PUNTO	ABSCISA	COORDENADAS	
		NORTE	ESTE

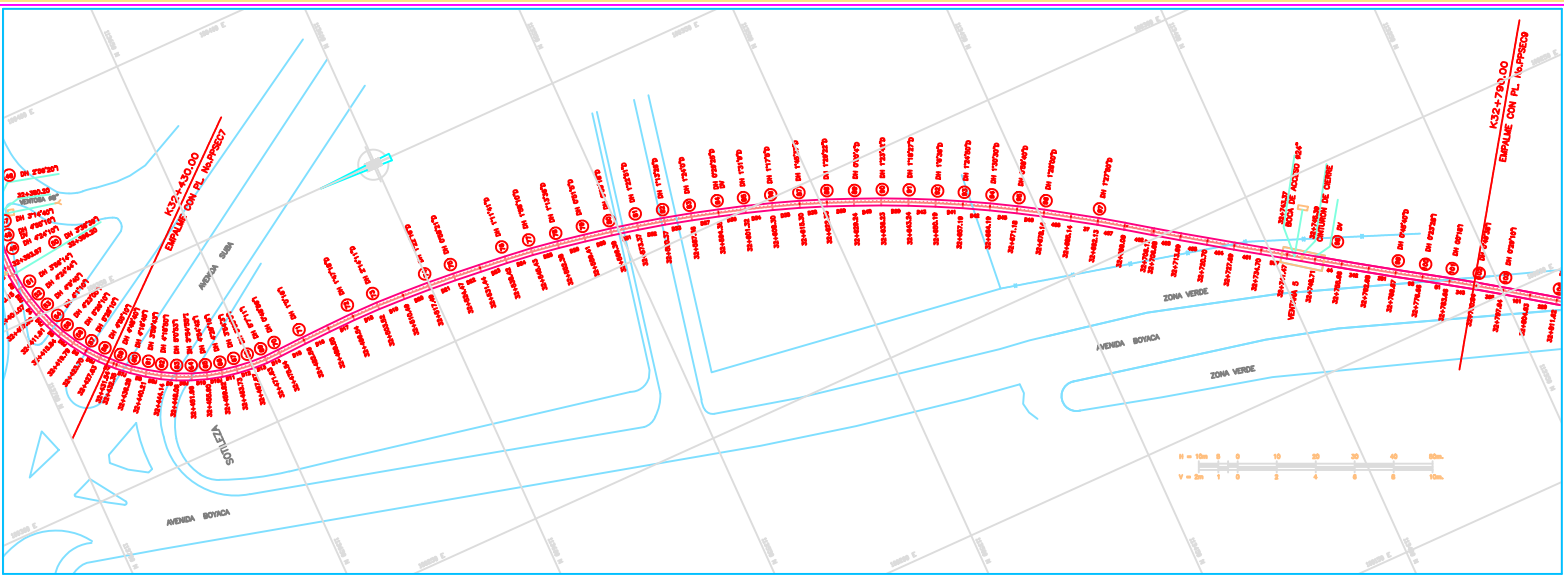

CONVENCIONES

	Torre de alta tensión
	Armorio de telefonía
	Puerta de toma
	Valvula
	Manómetro A.L.L.
	Radio de la curva m.
	Apique
	Saneamiento
	Agua potable
	Agua negra o combinado - A.N.
	Agua Barba - A.B.
	Ductos de telefonía
	Tubería A.C. existente
	Tubería proyectada
	Ductos de Energía
	Tubería de Gas
	Registros de empalme vía L.D.L.
	Banca de acceso
	Cerco
	Canchales
	Malla
	Arbol
	Deflucción
	Vitralla
	Medidor
	Pídemetro
	Purga
	Caja ventilada
	Cajón de fibra
	Semáforo
	Puerta de alta tensión
	Caja semáforo
	Paseo abastecido
	Paseo agua Barba
	Caja de telefonía
	Paseo gas
	No. tubo según diámetro
	Deflucción Horizontal
	Deflucción Vertical
	Servicio
	Inclinación
	Alcantarillado
	Suministro
	Módulo de gas
	Suministro proyectado
	Transformador
	Puerta de template
	Apique
	Pavimentado
	Profundidad m.
	Salida de Troncho

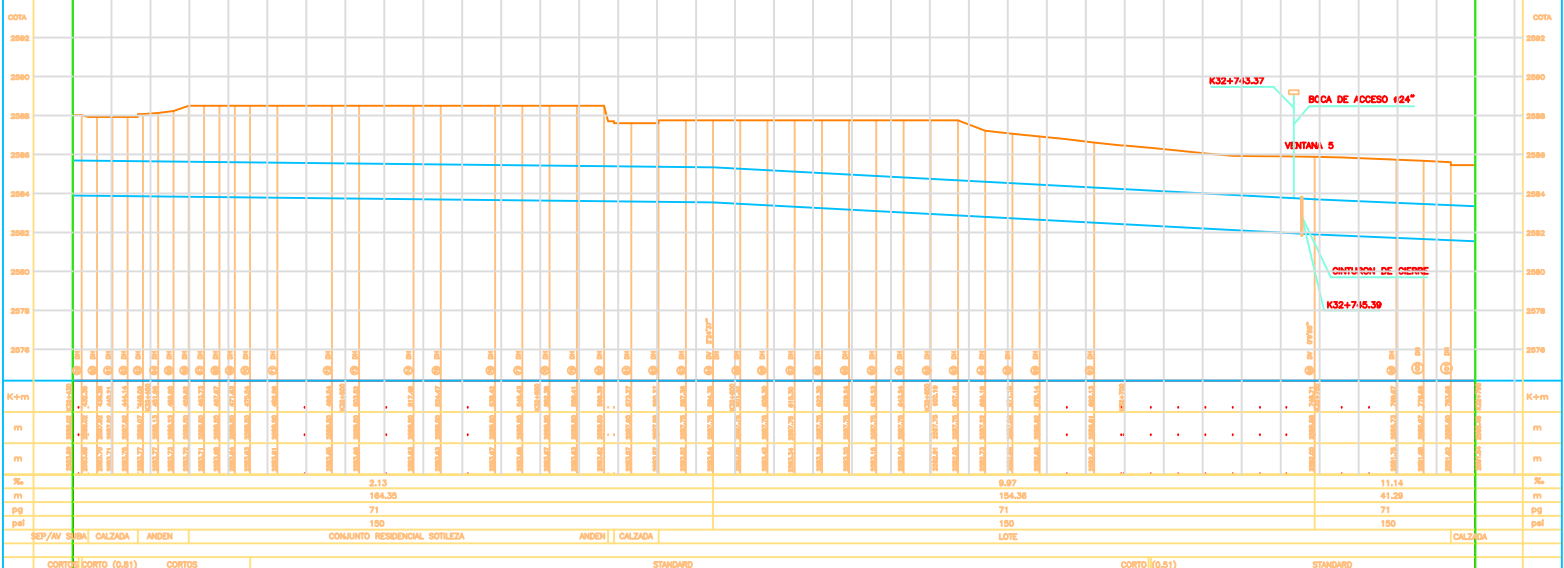

ABSCISADO	K+km		K+km
COTA DE TERRENO	m		m
COTA BATEA EXTERIOR DE LA TUBERIA	m		m
LONGITUD REAL	m	164.35	41.29
DIAMETRO	pg	71	71
CLASE	pel	150	150
SUPERFICIE DEL TERRENO		SEP/AV SUBA	CALZADA
TIPO DE ENTIBADO		CONJUNTO RESIDENCIAL SOTILEZA	LOTES
SECCION DE INSTALACION		CORTO (CORTO (0.51)	CORTOS

CONCESIONARIA TIBITOC S.A. ESP
BONNA
 AMERICAN PIPE AND CONSTRUCTION INT.
 CONTUBOS S.A.

DISENO: AMERICAN PIPE AND CONSTRUCTION INT.
 REVISO: AMERICAN PIPE AND CONSTRUCTION INT.
 DIBUJO: Liliana Rivera P.
 FECHA: AJO 1, 1999

PRESENTO: CONTUBOS S.A.
EAB
REVISADO Y APROBADO
 Esta aprobación no exonerará al Contratista de ninguna de las responsabilidades y obligaciones establecidas en el contrato.
 FECHA: AJO 1, 1999

NOTAS:

FECHA	MODIFICACION	RESPONSABLE

GERENCIA TECNICA
 DIRECCION DE DISEÑO Y DESARROLLO URBANO
 PLANO COMO CONSTRUIDO

REHABILITACION TUBERIA TIBITOC-CASABLANCA
 SECTOR No.1 (AV. BOYACA)
 PLANTA Y PERFIL
 K32+430.00 a K32+790.00
 671' C.C.P.

PROYECTO No. 1-12-8000.0356-97
 PLANO No. S1-AB-10007
 ESCALA DE PLOTTER: 1000 L 1000
 ARCHIVO: PPR020.dwg
 REVISION 00