


LOCALIZACION DE VERTICES HORIZONTALES

PUNTO	ABSCISA	COORDENADAS	
		NORTE	ESTE
3	1043797.09	137046.83	108426.77
6	1043027.06	138606.01	108302.06

- CONVENCIONES**
- Torre de alta tensión
 - Armario de teléfono
 - Poste de toma
 - Hábitat
 - Sanitario ALL
 - Reño de la curva m.
 - Agua negra o sanitaria - ALL
 - Agua lluvias - ALL
 - Ductos de telefonía
 - Ductos de Energía
 - Eje Tubaría Tibtoc
 - Eje Vía Ferrea
 - Banda Canal, Río
 - Boas de acceso
 - Cerca
 - Casette
 - Malla
 - Arbol
 - Delineación
 - Vivienda
 - Vertice
 - Plímetro
 - Purga
 - Caja ventosa
 - Chimenea de tierra
 - Semáforo
 - Poste de alta tensión
 - Pasa elevatrilada
 - Pasa aguas lluvias
 - Caja de teléfonos
 - Pasa purga
 - No. tubo según desplazo
 - Deflexión Horizontal
 - Deflexión Vertical
 - Subterráneo
 - Bifurcación
 - Acueducto
 - Alcantarillado
 - Sanitario
 - Vivienda de gas
 - Sanitario proyectado
 - Transformador
 - Puente de vigas
 - Alcantarillado sobre la Tubaría Tibtoc
 - Tubo con recubrimiento Conaroto

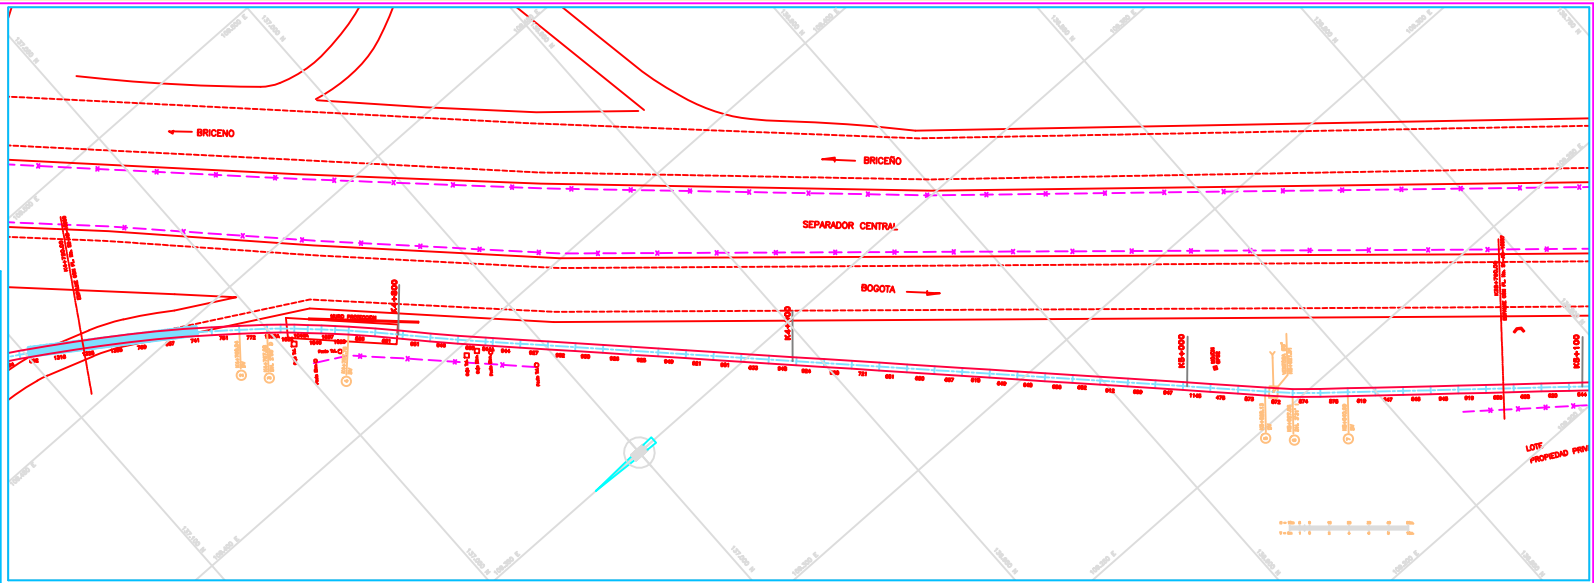

PROFILI DE LOS TUBOS

COTA BATEA INTERIOR DE LA TUBERIA	m	m	m	m	m	m	m	m	m	m	
PENDIENTE	%	21.23	79.54	106.86		6.07			41.7	1.54	%
LONGITUD REAL	m	40.04	7.04	20.68		232.37			20.66	39.01	m
DIAMETRO	pg					71					pg
CLASE	pel					217					pel
SUPERFICIE DEL TERRENO											
SECCION DE INSTALACION		STANDARD	CORTOS (3.50)	STANDARD		CORTOS (1.80)			STANDARD		

CONCESIONARIA TIBTOC S.A. ESP BONNA 	DISEÑO: AMERICAN PIPE AND CONSTRUCTION INT. PRESENTO: CONTUBOS S.A. REVISÓ: BONNA DIBAJÓ:	EAAB REVISADO Y APROBADO Esta aprobación no exonerará al Contratista de ninguna de las responsabilidades y obligaciones establecidas en el contrato.	NOTAS: Referencia Topográfica CD 227 H - 133844.00 E - 104970.008 COTA 2304.09 CD 234 H - 122704.439 E - 154377.022 Perfil de Aguas Caudal (HAC) 2- Las elevaciones se refieren al sistema bogoté (IGAC + 29.86m)	FECHA: <table border="1"> <tr><th>FECHA</th><th>MODIFICACION</th><th>RESPONSABLE</th></tr> <tr><td> </td><td> </td><td> </td></tr> </table>	FECHA	MODIFICACION	RESPONSABLE				CENTRO DE BOGOTÁ NOROCCIDENTAL INFORME DE DISEÑO Y DESARROLLO DE BOGOTÁ GERENCIA TÉCNICA DIRECCION DE DISEÑO Y DESARROLLO URBANO PLANO COMO CONSTRUIDO	REHABILITACION TUBERIA TIBTOC-CASABLANCA PCCP 2.00 m CONTENIDO: SECTOR No. 2 PLANTA Y PERFIL K+720 q K+090 ø1800 mm	PROYECTO No. 1.12.8000.0356-97 PLANO No. S2-AB-10001 ESCALA DE PLOTTER: 1:500 i:1000 ARCHIVO: S2-1 REVISION 00
	FECHA	MODIFICACION	RESPONSABLE										
AMERICAN PIPE AND CONSTRUCTION INT. CONTUBOS S.A.	APROBÓ: BONNA FECHA: AñO / 2000 REVISÓ: <table border="1"> <tr><th>FECHA</th><th>REVISÓ</th><th>APROBÓ:</th></tr> <tr><td> </td><td> </td><td> </td></tr> </table>	FECHA	REVISÓ	APROBÓ:				ESCALA: H=1:500 V=1:100					
FECHA	REVISÓ	APROBÓ:											