


LOCALIZACION DE VERTICES HORIZONTALES

PUNTO	ABSCISA	COORDENADAS	
		NORTE	ESTE

CONVENCIONES

- Torre de alta tensión
- Armería de talleño
- Poza de trala
- Aljibe
- Saneadero ALL
- Red de la curva m.
- Agua negra o combinado - ALN
- Agua Sane - ALL
- Ductos de talleños
- Ductos de Energía
- Eje Tubero Tibtoc
- Eje Via Ferrea
- Banda Canal, Rio
- Beca de escape
- Carca
- Canales
- Malla
- Arbol
- Derivación
- Vitrula
- Vitrulas
- Vitrulas
- Pídemetro
- Purga
- Caja ventosa
- Cálculo de obra
- Saneadero
- Poza de alta tensión
- Poza desahogado
- Poza agua Sude
- Caja de talleños
- Poza purga
- No tubo según despiece
- Deflexión Horizontal
- Deflexión Vertical
- Subterráneo
- Saneadero
- Acueducto
- Saneadero
- Saneadero
- Vitrula de gas
- Saneadero proyectado
- Transformador
- Poza de talleño
- Alcantarilla sobre la Tubero Tibtoc
- Tubo con recubrimiento Concreto

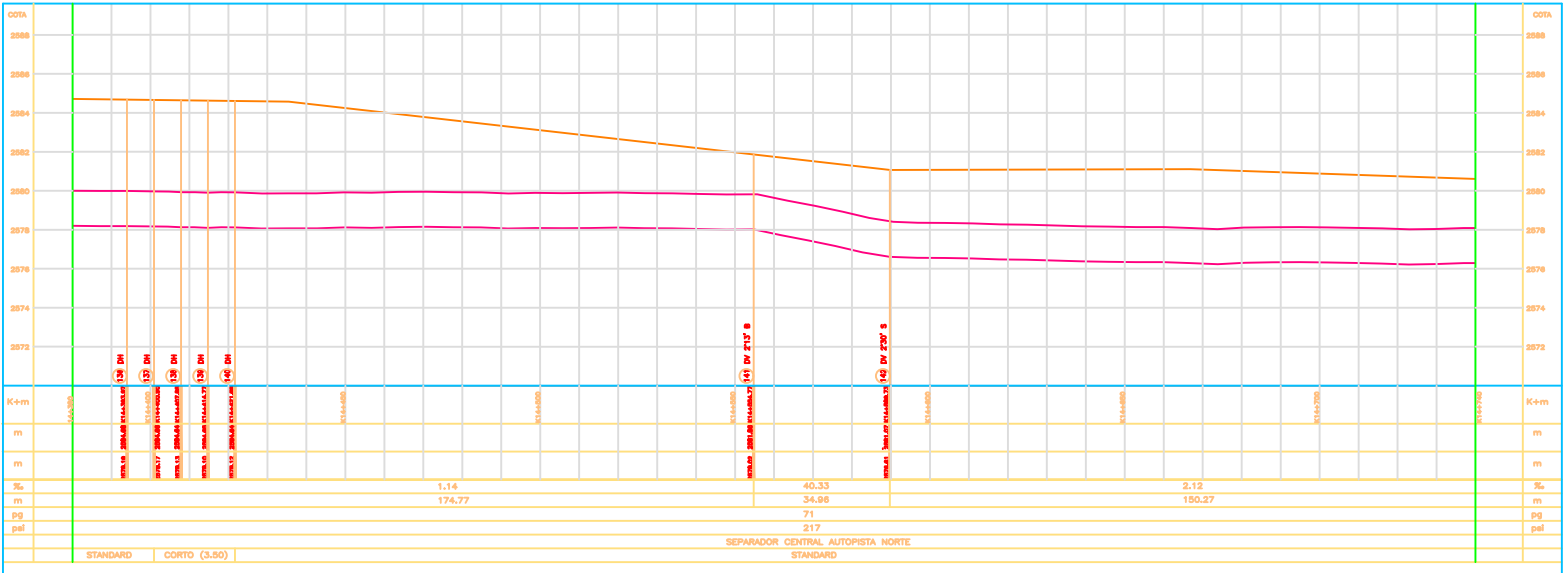

ABSCISADO

K+m	COTA DE TERRENO (m)	COTA BATEA INTERIOR DE LA TUBERIA (m)	PENDIENTE (%)	LONGITUD REAL (m)	DIAMETRO (pg)	CLASE	SUPERFICIE DEL TERRENO	SECCION DE INSTALACION

CONCESIONARIA TIBTOC S.A. ESP
AMERICAN PIPE AND CONSTRUCTION INT.
 BONNA
 CANTUBOS S.A.

DISENO: AMERICAN PIPE AND CONSTRUCTION INT.
 REVISO: AMERICAN PIPE AND CONSTRUCTION INT.
 DIBUJO: [Blank]
 FECHA: Julio / 2000

PRESENTO: CANTUBOS S.A.
EABP
REVISADO Y APROBADO
 Esta aprobación no exonerará al Contratista de ninguna de las responsabilidades y obligaciones establecidas en el contrato.
 FECHA: [Blank]
 APROBADO: [Blank]

NOTAS:
 1- El sistema de coordenadas utilizado es el Instituto Agustín Codazzi (IGAC)
 2- Las elevaciones se refieren al sistema Bogotá (IGAC + 29.88m)

FECHA	MODIFICACION	RESPONSABLE

INSTITUTO AGUSTÍN CODAZZI
GERENCIA TECNICA
 DIRECCION DE DISEÑO Y DESARROLLO URBANO
 PLANO COMO CONSTRUIDO

REHABILITACION TUBERIA TIBTOC-CASABLANCA
 PCOP 2.00 m
 SECTOR No. 2
 PLANTA Y PERFIL
 K14+380 a K14+740
 #1800 mm

PROYECTO No. 112.8000.0356-97
 PLANO No. S2-AB-10028
 ESCALA DE PLANOS: 1000 : 1000
 ARCHIVO: S2-28
 REVISION 00