LOCALIZACION DE VERTICES HORIZONTALES

PUNTO	ABSCISA	COORDENADAS	
		NORTE	ESTE
77	k11+286.16	131819.43	106706.31

CONVENCIONES

- Torre de alta tensión
- Armario de teléfono
- Poste de brote
- Hidrante
- Sumidero A.LL.
- Radio de la curva m.
- Aguas negras o combinado – ALN
- Aguas lluvias – A.LL.
- Ductos de teléfonos
- Ductos de Energía
- Eje Tubería Tibitoc
- Eje Vía Ferrea
- Borde Canal, Río
- Boca de acceso
- Cerca
- Cuneta
- Malla
- Arbol
- Derivación
- Válvula
- Ventosa
- Pitómetro
- Purga
- Caja ventosa
- Cinturon de cierre
- Semáforo
- Poste de alta tensión
- Pozo alcantarillado
- Pozo aguas lluvias
- Caja de teléfonos
- Pozo purga
- No. tubo según despiece
- Deflexión Horizontal
- Deflexión Vertical
- Subiendo
- Bajando
- Acueducto
- Alcantarillado
- Sumidero
- Válvula de gas
- Sumidero proyectado
- Transformador
- Poste de templete
- Alcantarilla sobre la Tubería Tibitoc
- Tubo con recubrimiento Concreto

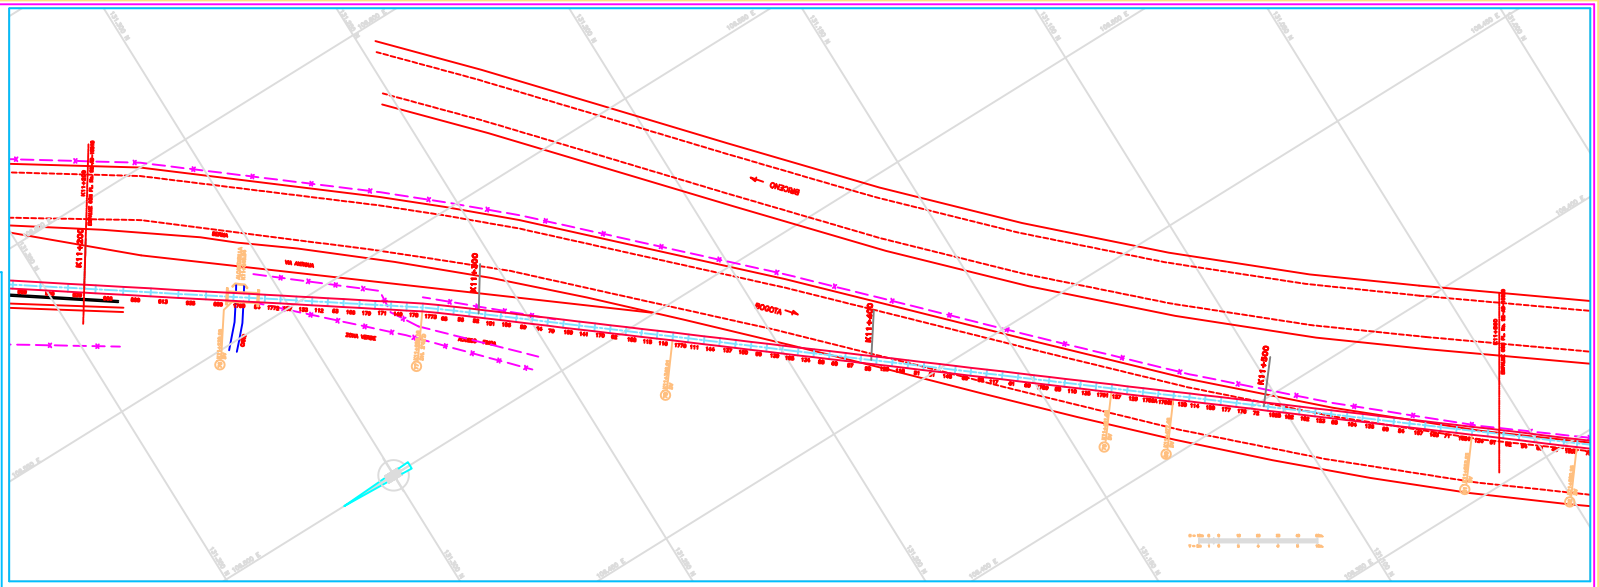

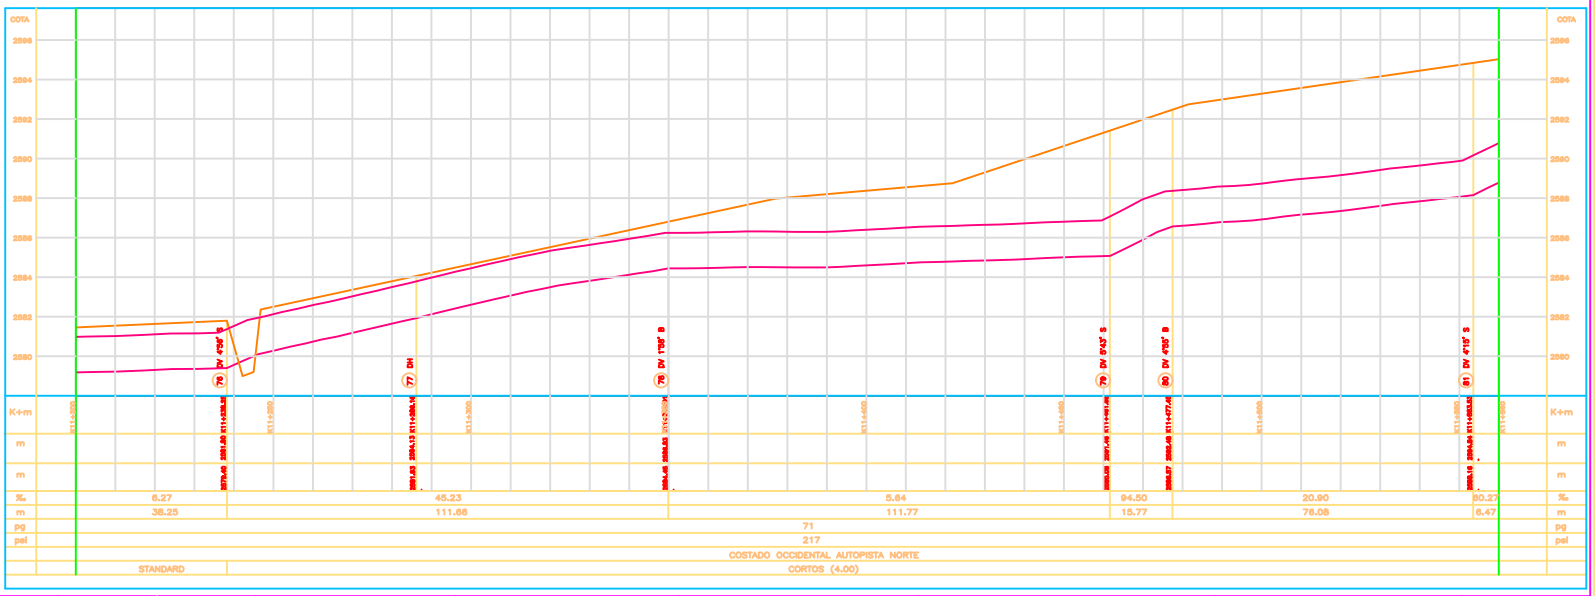

ABSCISADO	K+m	K11+200	K11+250	K11+300	K11+350	K11+400	K11+450	K11+500	K11+550
PENDIENTE	‰	6.27	45.23	5.84	94.50	20.90	80.27		
LONGITUD REAL	m	38.25	111.66	111.77	15.77	78.08	6.47		
DIAMETRO	pg	71							
CLASE	psi	217							
SUPERFICIE DEL TERRENO		COSTADO OCCIDENTAL AUTOPISTA NORTE							
SECCION DE INSTALACION		STANDARD	CORTOS (4.00)						

CONCESIONARIA TIBITOC S.A. ESP
BONNA
AMERICAN PIPE AND CONSTRUCTION INT.
CONTUBOS S.A.

DISEÑO: AMERICAN PIPE AND CONSTRUCTION INT.
REVISO: AMERICAN PIPE AND CONSTRUCTION INT.
DIBUJO:
PRESENTO: CONTUBOS S.A.
APROBO: BONNA
FECHA: Julio / 2000

EAAB
REVISADO Y APROBADO
Esta aprobacion no exonera al Contratista de ninguna de las responsabilidades y obligaciones establecidas en el contrato.
REVISO:
APROBO: FECHA:

NOTAS:
Referencias Topográficas CD 227 N – 123944.581 E – 104570.026
COTA 2584.05
CD 224 N – 122704.438 E – 104377.022
1– El sistema de coordenadas utilizado es el Instituto Agustin Codazzi (IGAC)
2– Las elevaciones se refieren al sistema bogotá (IGAC + 20.58m)

FECHA	MODIFICACION	RESPONSABLE

EMPRESA DE BOGOTA DISTRITO CAPITAL
EMPRESA DE ACUEDUCTO Y ALCANTARILLADO DE BOGOTA ESP
GERENCIA TECNICA
DIRECCION DE DISEÑO Y DESARROLLO URBANO
PLANO COMO CONSTRUIDO

REHABILITACION TUBERIA TIBITOC–CASABLANCA
PCCP 2.00 m

CONTIENE:
SECTOR No. 2
PLANTA Y PERFIL
K11+200 a K11+560
ø1800 mm

ESCALA: H=1:500 V=1:100

PROYECTO No. 1.12.8000.0356–97
PLANO No. S2–AB–10019
ESCALA DE PLOTTER: 1000 : 1000
ARCHIVO: S2–19
REVISION 00