LOCALIZACION DE VERTICES HORIZONTALES

PUNTO	ABSCISA	COORDENADAS NORTE	COORDENADAS ESTE
23	k5+810.21	136179.18	108886.82
24	k5+817.18	136172.89	108883.78
25	k5+838.10	136153.81	108875.65
29	k5+882.68	136875.42	108744.69

CONVENCIONES

Torre de alta tensión
Armario de teléfono
Poste de brote
Hidrante
Sumidero A.LL.
Radio de la curva m.
Aguas negras o combinado – ALN
Aguas lluvias – A.LL.
Ductos de teléfonos
Ductos de Energía
Eje Tubería Tibitoc
Eje Vía Ferrea
Borde Canal, Río
Boca de acceso
Cerca
Cuneta
Malla
Arbol
Derivación
Válvula
Ventosa
Pitómetro
Purga
Caja ventosa
Cinturon de cierre
Semáforo
Poste de alta tensión
Pozo alcantarillado
Pozo aguas lluvias
Caja de teléfonos
Pozo purga
No. tubo según despiece
Deflexión Horizontal
Deflexión Vertical
Subiendo
Bajando
Acueducto
Alcantarillado
Sumidero
Válvula de gas
Sumidero proyectado
Transformador
Poste de templete
Alcantarilla sobre la Tubería Tibitoc
Tubo con recubrimiento Concreto

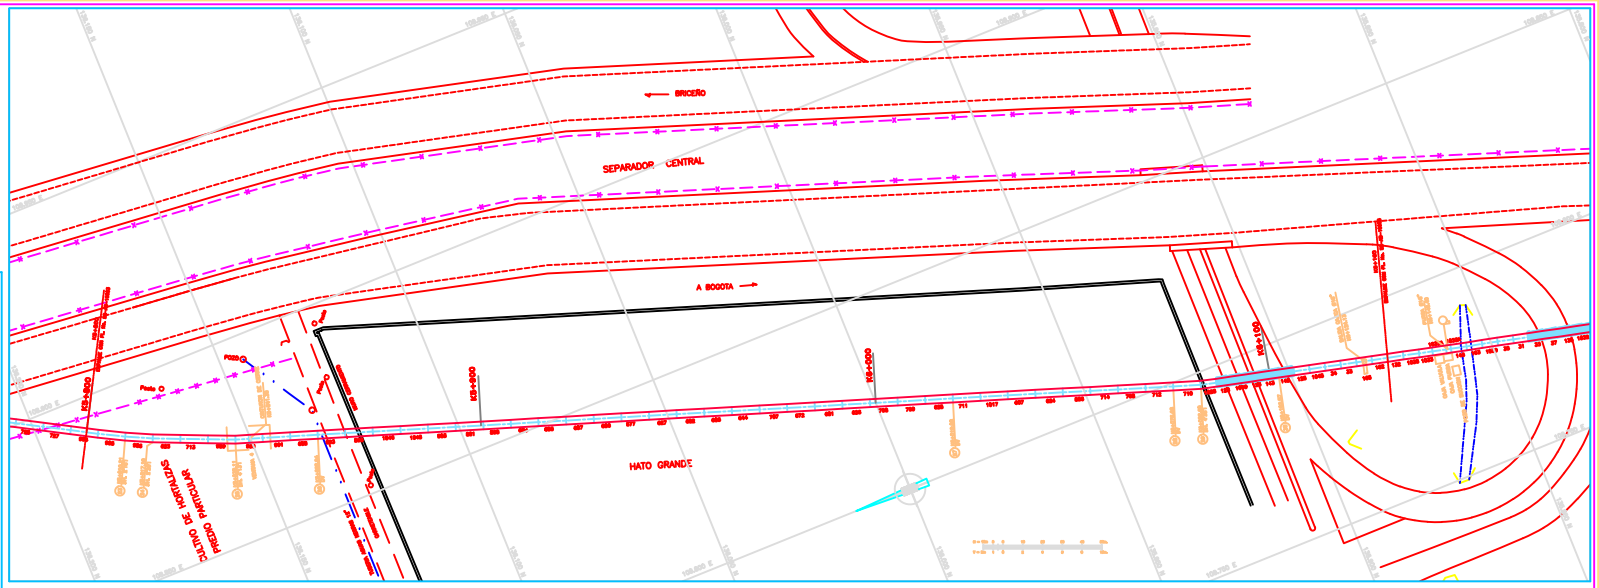

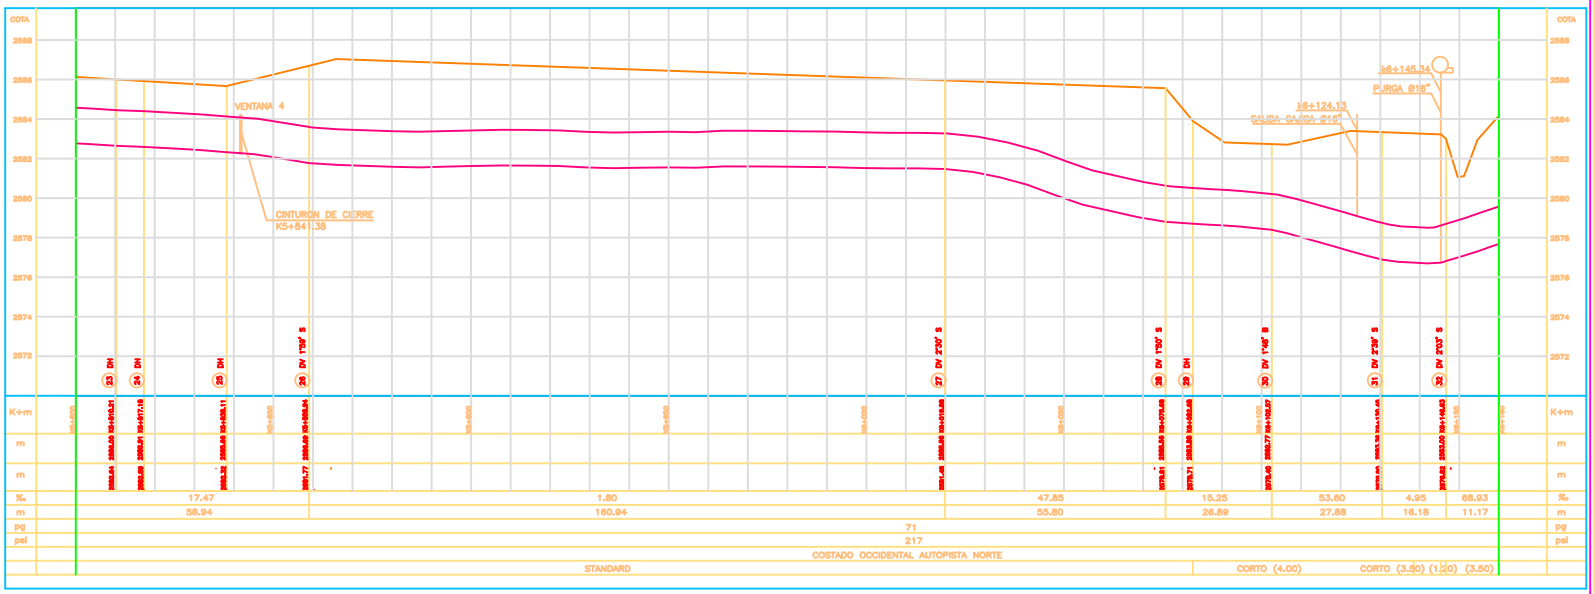

ABSCISADO	K+m	K5+810.21	K5+817.18	K5+838.11	K5+882.68	K6+000	K6+100	K6+145.34	K6+200	K+m
COTA DE TERRENO	m	2585.24	2585.09	2585.32	2581.77	2581.48	2579.81	2579.71	2579.40	m
COTA BATEA INTERIOR DE LA TUBERIA	m	2580.24	2580.01	2580.19	2581.77	2581.48	2579.81	2579.71	2579.40	m
PENDIENTE	‰	17.47		1.80		47.85		15.25	53.80	4.95	68.93	‰
LONGITUD REAL	m	58.94		160.94		55.80		26.89	27.88	16.18	11.17	m
DIAMETRO	pg	71										pg
CLASE	psi	217										psi
SUPERFICIE DEL TERRENO		COSTADO OCCIDENTAL AUTOPISTA NORTE										
SECCION DE INSTALACION		STANDARD						CORTO (4.00)		CORTO (3.50) (1.20) (3.50)		

CONCESIONARIA TIBITOC S.A. ESP
BONNA
AMERICAN PIPE AND CONSTRUCTION INT.
CONTUBOS S.A.

DISEÑO: AMERICAN PIPE AND CONSTRUCTION INT.
REVISO: AMERICAN PIPE AND CONSTRUCTION INT.
DIBUJO:
PRESENTO: CONTUBOS S.A.
APROBO: BONNA
FECHA: Julio / 2000

EAAB
REVISADO Y APROBADO
Esta aprobacion no exonera al Contratista de ninguna de las responsabilidades y obligaciones establecidas en el contrato.
REVISO:
APROBO: FECHA:

NOTAS:
Referencias Topográficas CD 227 N – 123944.581 E – 104570.026
COTA 2584.09
CD 224 N – 122704.439 E – 104377.022
1– El sistema de coordenadas utilizado es el Instituto Agustin Codazzi (IGAC)
2– Las elevaciones se refieren al sistema bogotá (IGAC + 20.58m)

FECHA	MODIFICACION	RESPONSABLE

ALCALDIA MAYOR DE BOGOTA DISTRITO CAPITAL
EMPRESA DE ACUEDUCTO Y ALCANTARILLADO DE BOGOTA ESP
GERENCIA TECNICA
DIRECCION DE DISEÑO Y DESARROLLO URBANO
PLANO COMO CONSTRUIDO

REHABILITACION TUBERIA TIBITOC–CASABLANCA
PCCP 2.00 m
CONTIENE:
SECTOR No. 2
PLANTA Y PERFIL
K5+800 a K6+160
Ø1800 mm
ESCALA: H=1:500 V=1:100

PROYECTO No. 1.12.8000.0356–97
PLANO No. S2–AB–10004
ESCALA DE PLOTTER: 1000 : 1000
ARCHIVO: S2–4
REVISION 00