LOCALIZACION DE VERTICES HORIZONTALES			
PUNTO	ABSCISA	COORDENADAS	
		NORTE	ESTE

CONVENCIONES

- Torre de alta tensión
- Armario de teléfono
- Poste de trole
- Hidrante
- Sumidero A.LL
- Radio de la curva m.
- Aguas negras o combinado – ALN
- Aguas lluvias – A.LL
- Ductos de teléfonos
- Ductos de Energía
- Eje Tubería Tibitoc
- Eje Vía Ferrea
- Borde Canal, Río
- Boca de acceso
- Cerca
- Cuneta
- Malla
- Arbol
- Derivación
- Válvula
- Ventosa
- Pitómetro
- Purga
- Caja ventosa
- Cinturon de cierre
- Semáforo
- Poste de alta tensión
- Pozo alcantarillado
- Pozo aguas lluvias
- Caja de teléfonos
- Pozo purga
- No. tubo según despiece
- DH Deflexión Horizontal
- DV Deflexión Vertical
- S Subiendo
- B Bajando
- AC Acueducto
- AL Alcantarillado
- Sumidero
- Válvula de gas
- Sumidero proyectado
- Transformador
- Poste de templete
- Alcantarilla sobre la Tubería Tibitoc
- Tubo con recubrimiento Concreto

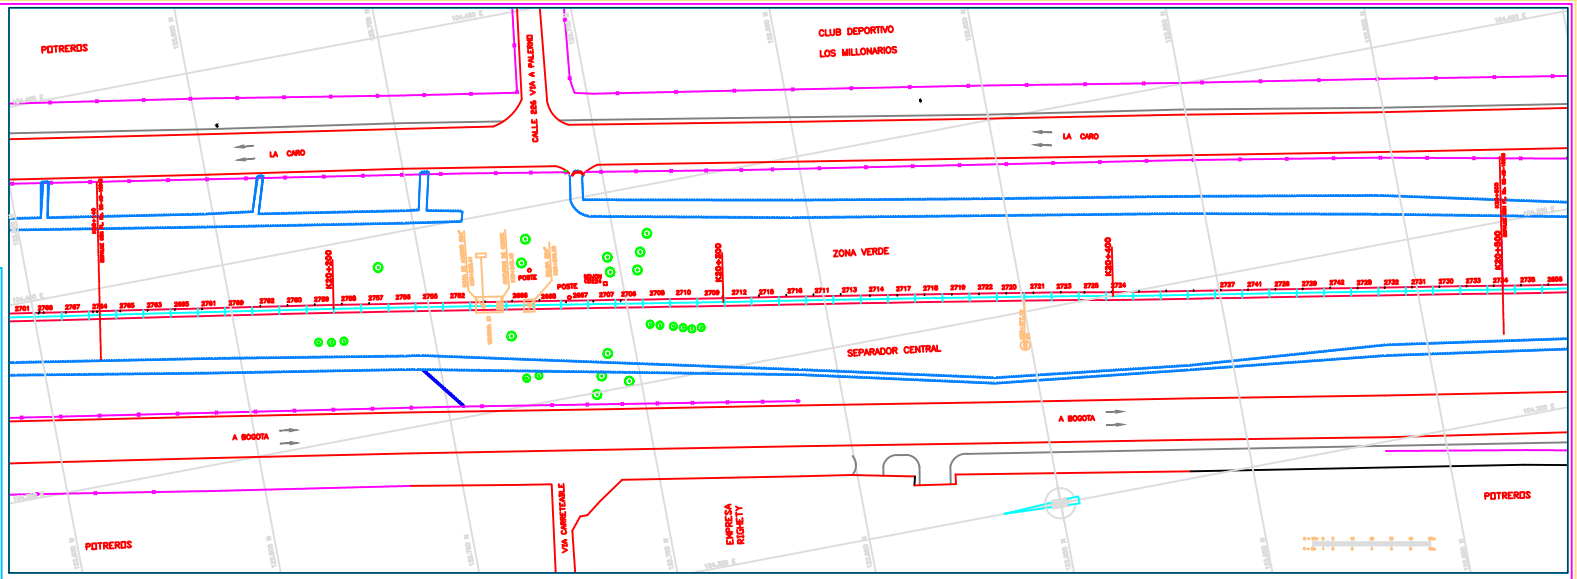

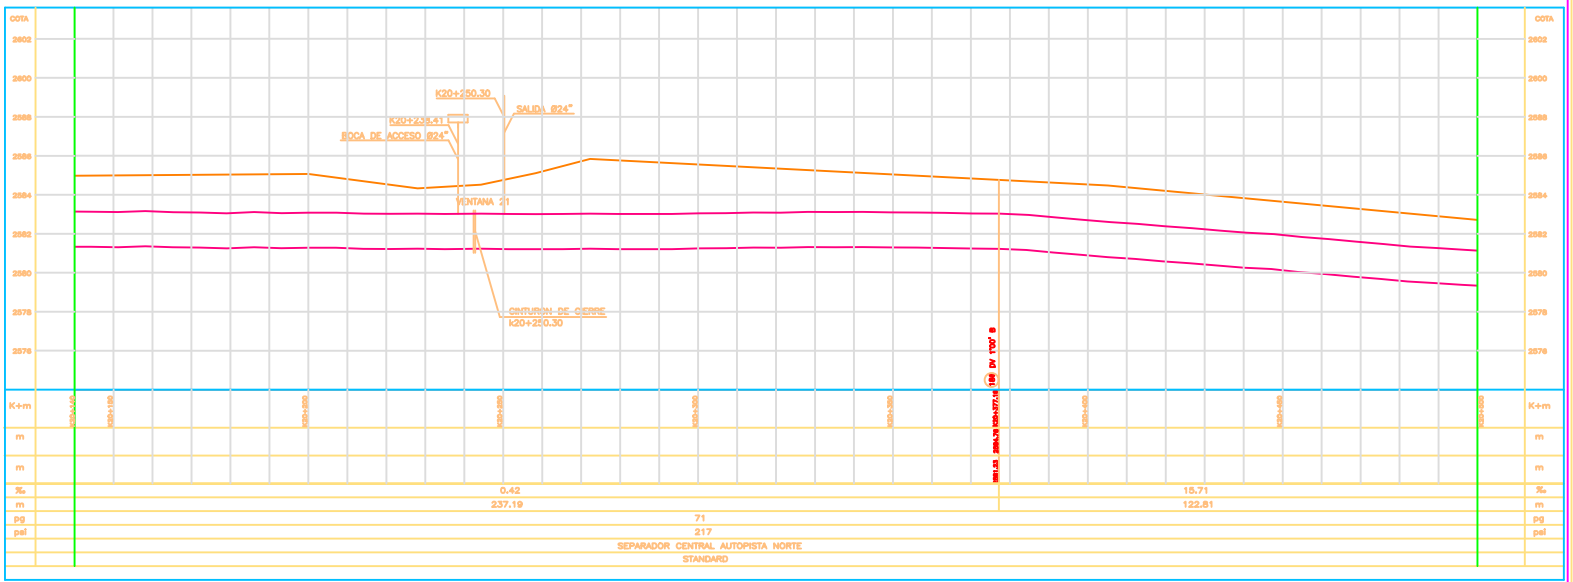

ABSCISADO	K+m	K20+220.30	K20+457.71
COTA DE TERRENO	m		
COTA BATEA INTERIOR DE LA TUBERIA	m		
PENDIENTE	‰	0.42	15.71
LONGITUD REAL	m	237.19	122.81
DIAMETRO	pg	71	
CLASE	pul	217	
SUPERFICIE DEL TERRENO		SEPARADOR CENTRAL AUTOPISTA NORTE	
SECCION DE INSTALACION		STANDARD	

CONCESIONARIA TIBITOC S.A. ESP

BONNA

AMERICAN PIPE AND CONSTRUCTION INT.

CONTUBOS S.A.

DISEÑO: AMERICAN PIPE AND CONSTRUCTION INT.
REVISO: AMERICAN PIPE AND CONSTRUCTION INT.
DIBUJO:
PRESENTO: CONTUBOS S.A.
APROBO: BONNA
FECHA: Julio / 2000

EAAB
REVISADO Y APROBADO
Esta aprobacion no exonera al Contratista de ninguna de las responsabilidades y obligaciones establecidas en el contrato.
REVISO:
APROBO: FECHA:

NOTAS:
Referencias Topográficas CD 227 N = 123944.581 E = 104570.028
COTA 2594.58
CD 224 N = 122704.439 E = 104377.052
1.- El sistema de coordenadas utilizado es el Instituto Agustin Codazzi (IGAC)
2.- Las elevaciones se refieren al sistema bogotá (IGAC + 28.68m)

FECHA	MODIFICACION	RESPONSABLE

ALCALDIA MAYOR DE BOGOTA DISTRITO CAPITAL
EMPRESA DE ACUEDUCTO Y ALCANTARILLADO DE BOGOTA-ESP
GERENCIA TECNICA
DIRECCION DE DISEÑO Y DESARROLLO URBANO
PLANO COMO CONSTRUIDO

REHABILITACION TUBERIA TIBITOC–CASABLANCA
PCCP 2.00 m
CONTIENE:
SECTOR No. 2
PLANTA Y PERFIL
K20+140 a K20+500
ø1800 mm
ESCALA: H=1:500 V=1:100

PROYECTO No.: 1.12.8000.0356–97
PLANO No.: S2–AB–10044
ESCALA DE PLOTTER: 1000 : 1000
ARCHIVO: S2–44
REVISION 00