LOCALIZACION DE VERTICES HORIZONTALES			
PUNTO	ABSCISA	COORDENADAS NORTE	COORDENADAS ESTE

CONVENCIONES

- Torre de alta tensión
- Armario de teléfono
- Poste de trole
- Hidrante
- Sumidero A.LL.
- Radio de la curva m.
- Aguas negras o combinado – ALN
- Aguas lluvias – A.LL.
- Ductos de teléfonos
- Ductos de Energía
- Eje Tubería Tibitoc
- Eje Vía Ferrea
- Borde Canal, Río
- Boca de acceso
- Cerca
- Cuneta
- Malla
- Arbol
- Derivación
- Válvula
- Ventosa
- Flotámetro
- Purga
- Caja ventosa
- Cinturon de cierre
- Semáforo
- Poste de alta tensión
- Pozo alcantarillado
- Pozo aguas lluvias
- Caja de teléfonos
- Pozo purga
- No. tubo según despiece
- Deflexión Horizontal
- Deflexión Vertical
- Subiendo
- Bajando
- Acueducto
- Alcantarillado
- Sumidero
- Válvula de gas
- Sumidero proyectado
- Transformador
- Poste de templete
- Alcantarilla sobre la Tubería Tibitoc
- Tubo con recubrimiento Concreto

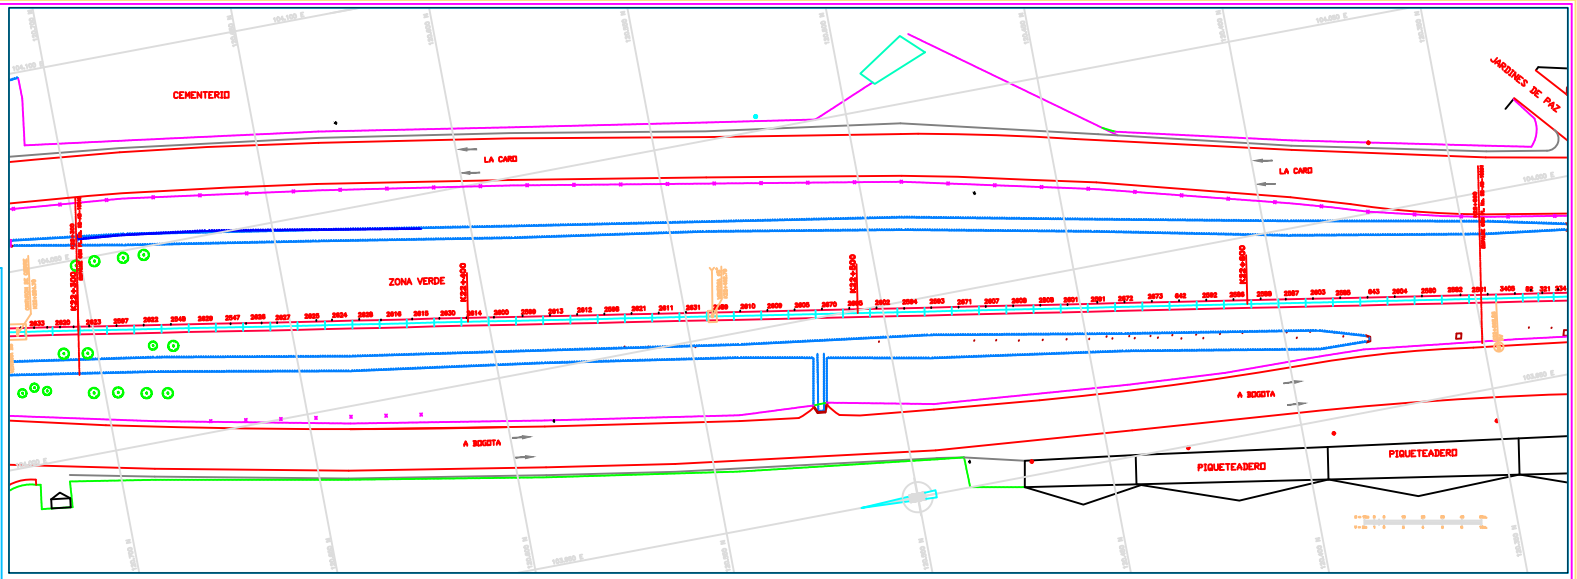

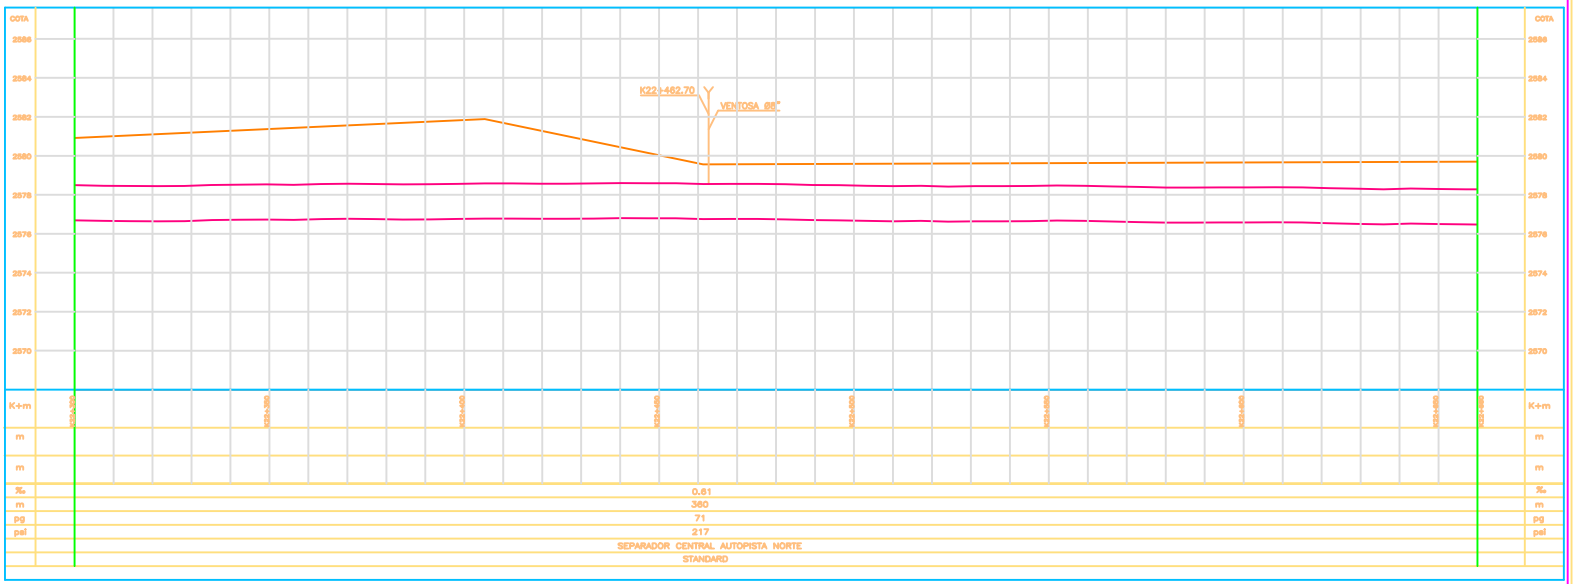

ABSCISADO	K+m	K+m
COTA DE TERRENO	m	m
COTA BATEA INTERIOR DE LA TUBERIA	m	m
PENDIENTE	‰	0.61 ‰
LONGITUD REAL	m	380 m
DIAMETRO	pg	71 pg
CLASE	psi	217 psi
SUPERFICIE DEL TERRENO		SEPARADOR CENTRAL AUTOPISTA NORTE
SECCION DE INSTALACION		STANDARD

CONCESIONARIA TIBITOC S.A. ESP

BONNA

AMERICAN PIPE AND CONSTRUCTION INT.

CONTUBOS S.A.

DISEÑO: AMERICAN PIPE AND CONSTRUCTION INT.

REVISO: AMERICAN PIPE AND CONSTRUCTION INT.

DIBUJO:

PRESENTO: CONTUBOS S.A.

APROBO: BONNA

FECHA: Julio / 2000

EAAB

REVISADO Y APROBADO

Esta aprobacion no exonera al Contratista de ninguna de las responsabilidades y obligaciones establecidas en el contrato.

REVISO:

APROBO: FECHA:

NOTAS:
Referencias Topográficas CD 227 N = 123944.581 E = 104570.028
COTA 2584.58
CD 224 N = 122704.439 E = 104377.552

1.- El sistema de coordenadas utilizado es el Instituto Agustin Codazzi (IGAC)
2.- Las elevaciones se refieren al sistema bogotá (IGAC + 20.88m)

FECHA	MODIFICACION	RESPONSABLE

ALCALDIA MAYOR DE BOGOTA DISTRITO CAPITAL

UNIDAD DE ACUEDUCTO Y ALCANTARILLADO DE BOGOTA-ESP

GERENCIA TECNICA

DIRECCION DE DISEÑO Y DESARROLLO URBANO

PLANO COMO CONSTRUIDO

REHABILITACION TUBERIA TIBITOC–CASABLANCA
PCCP 2.00 m

CONTIENE:
SECTOR No. 2
PLANTA Y PERFIL
K22+300 a K22+660
ø1800 mm

ESCALA: H=1:500 V=1:100

PROYECTO No.: 1.12.8000.0356–97

PLANO No.: S2–AB–10050

ESCALA DE PLOTTER: 1000 : 1000

ARCHIVO: S2–50

REVISION 00